


1階平面図

救命救急センター 1階平面図

記 事	月日	管理建築士	設計者	製	図	工事名称 県立延岡病院救命救急センター建設工事	設計年月日 平成23年12月	検	設計番号
	月日								
	月日								
	月日								
	図面名称 1階平面図					縮尺 A1:1/100 A3:1/200	図	図面番号 A-24	

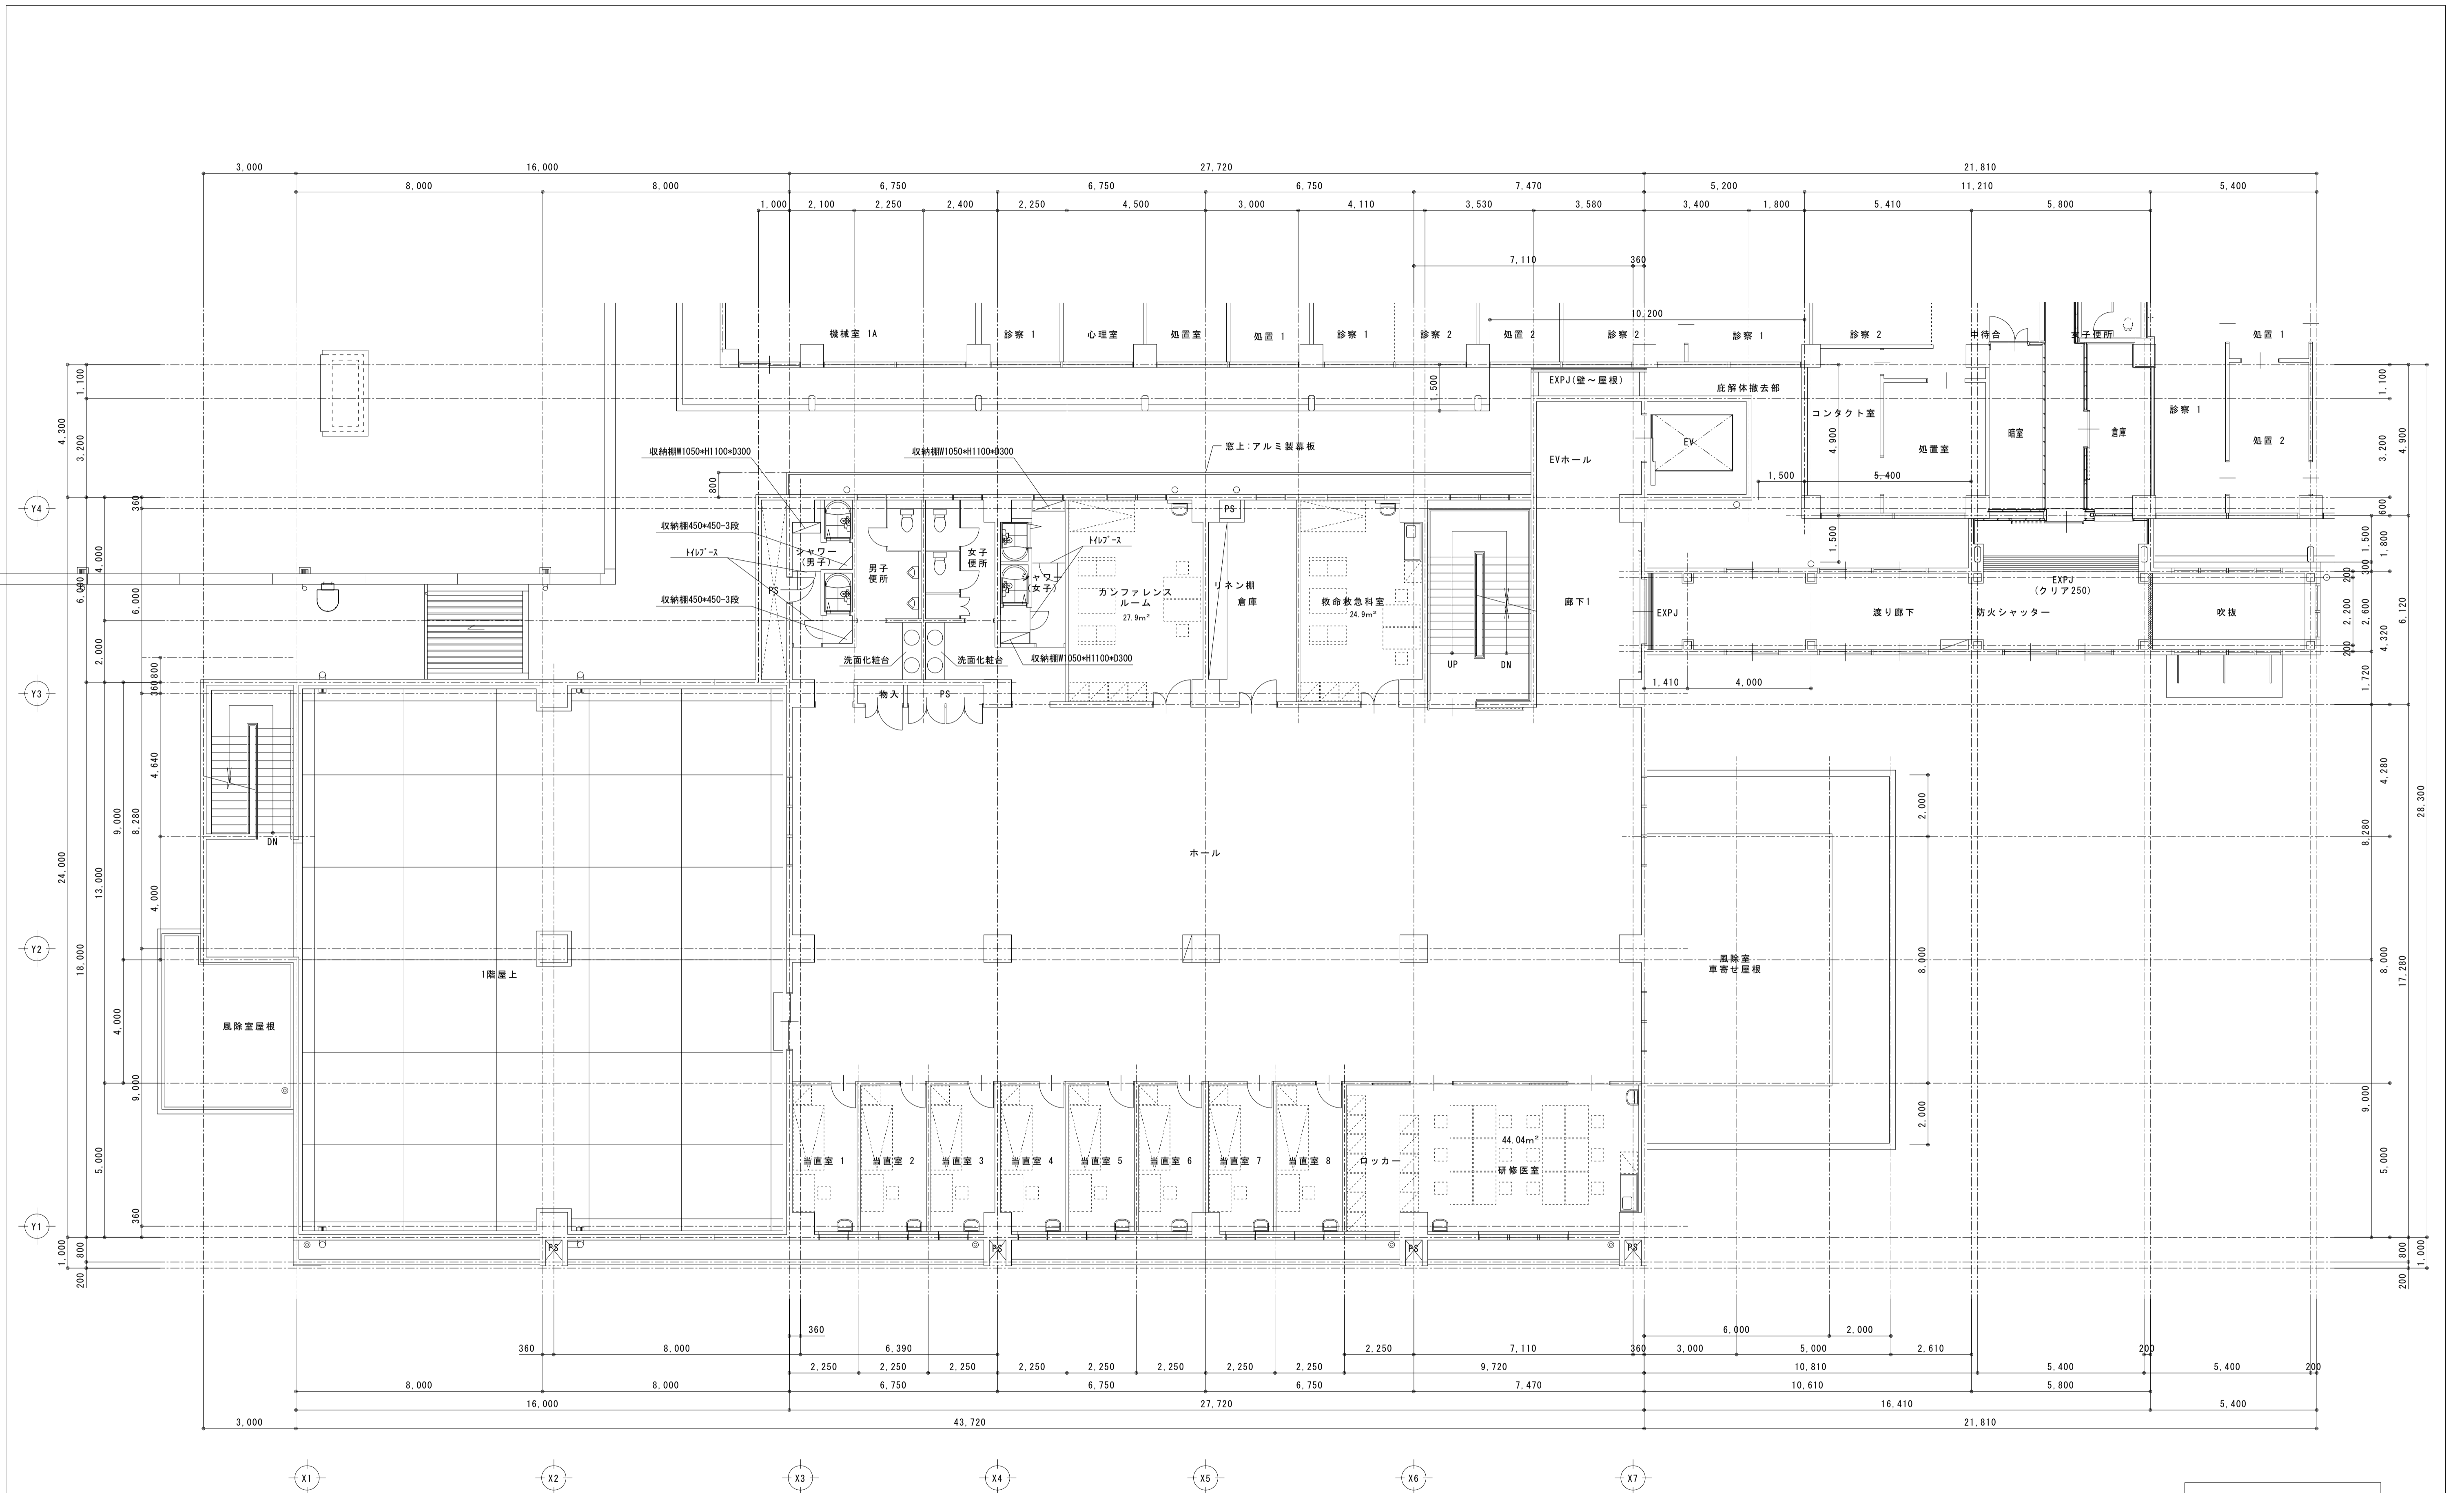


2階平面図

完成図

救命救急センター 2階


記 事	月日	管理建築士	設計者	製	図	工事名称	設計年月日	検	図	設計番号
	月日					県立延岡病院救命救急センター建設工事	平成23年12月			図面番号
	月日					図面名称	縮尺			
	月日					2階平面図	A1:1/100 A3:1/200			

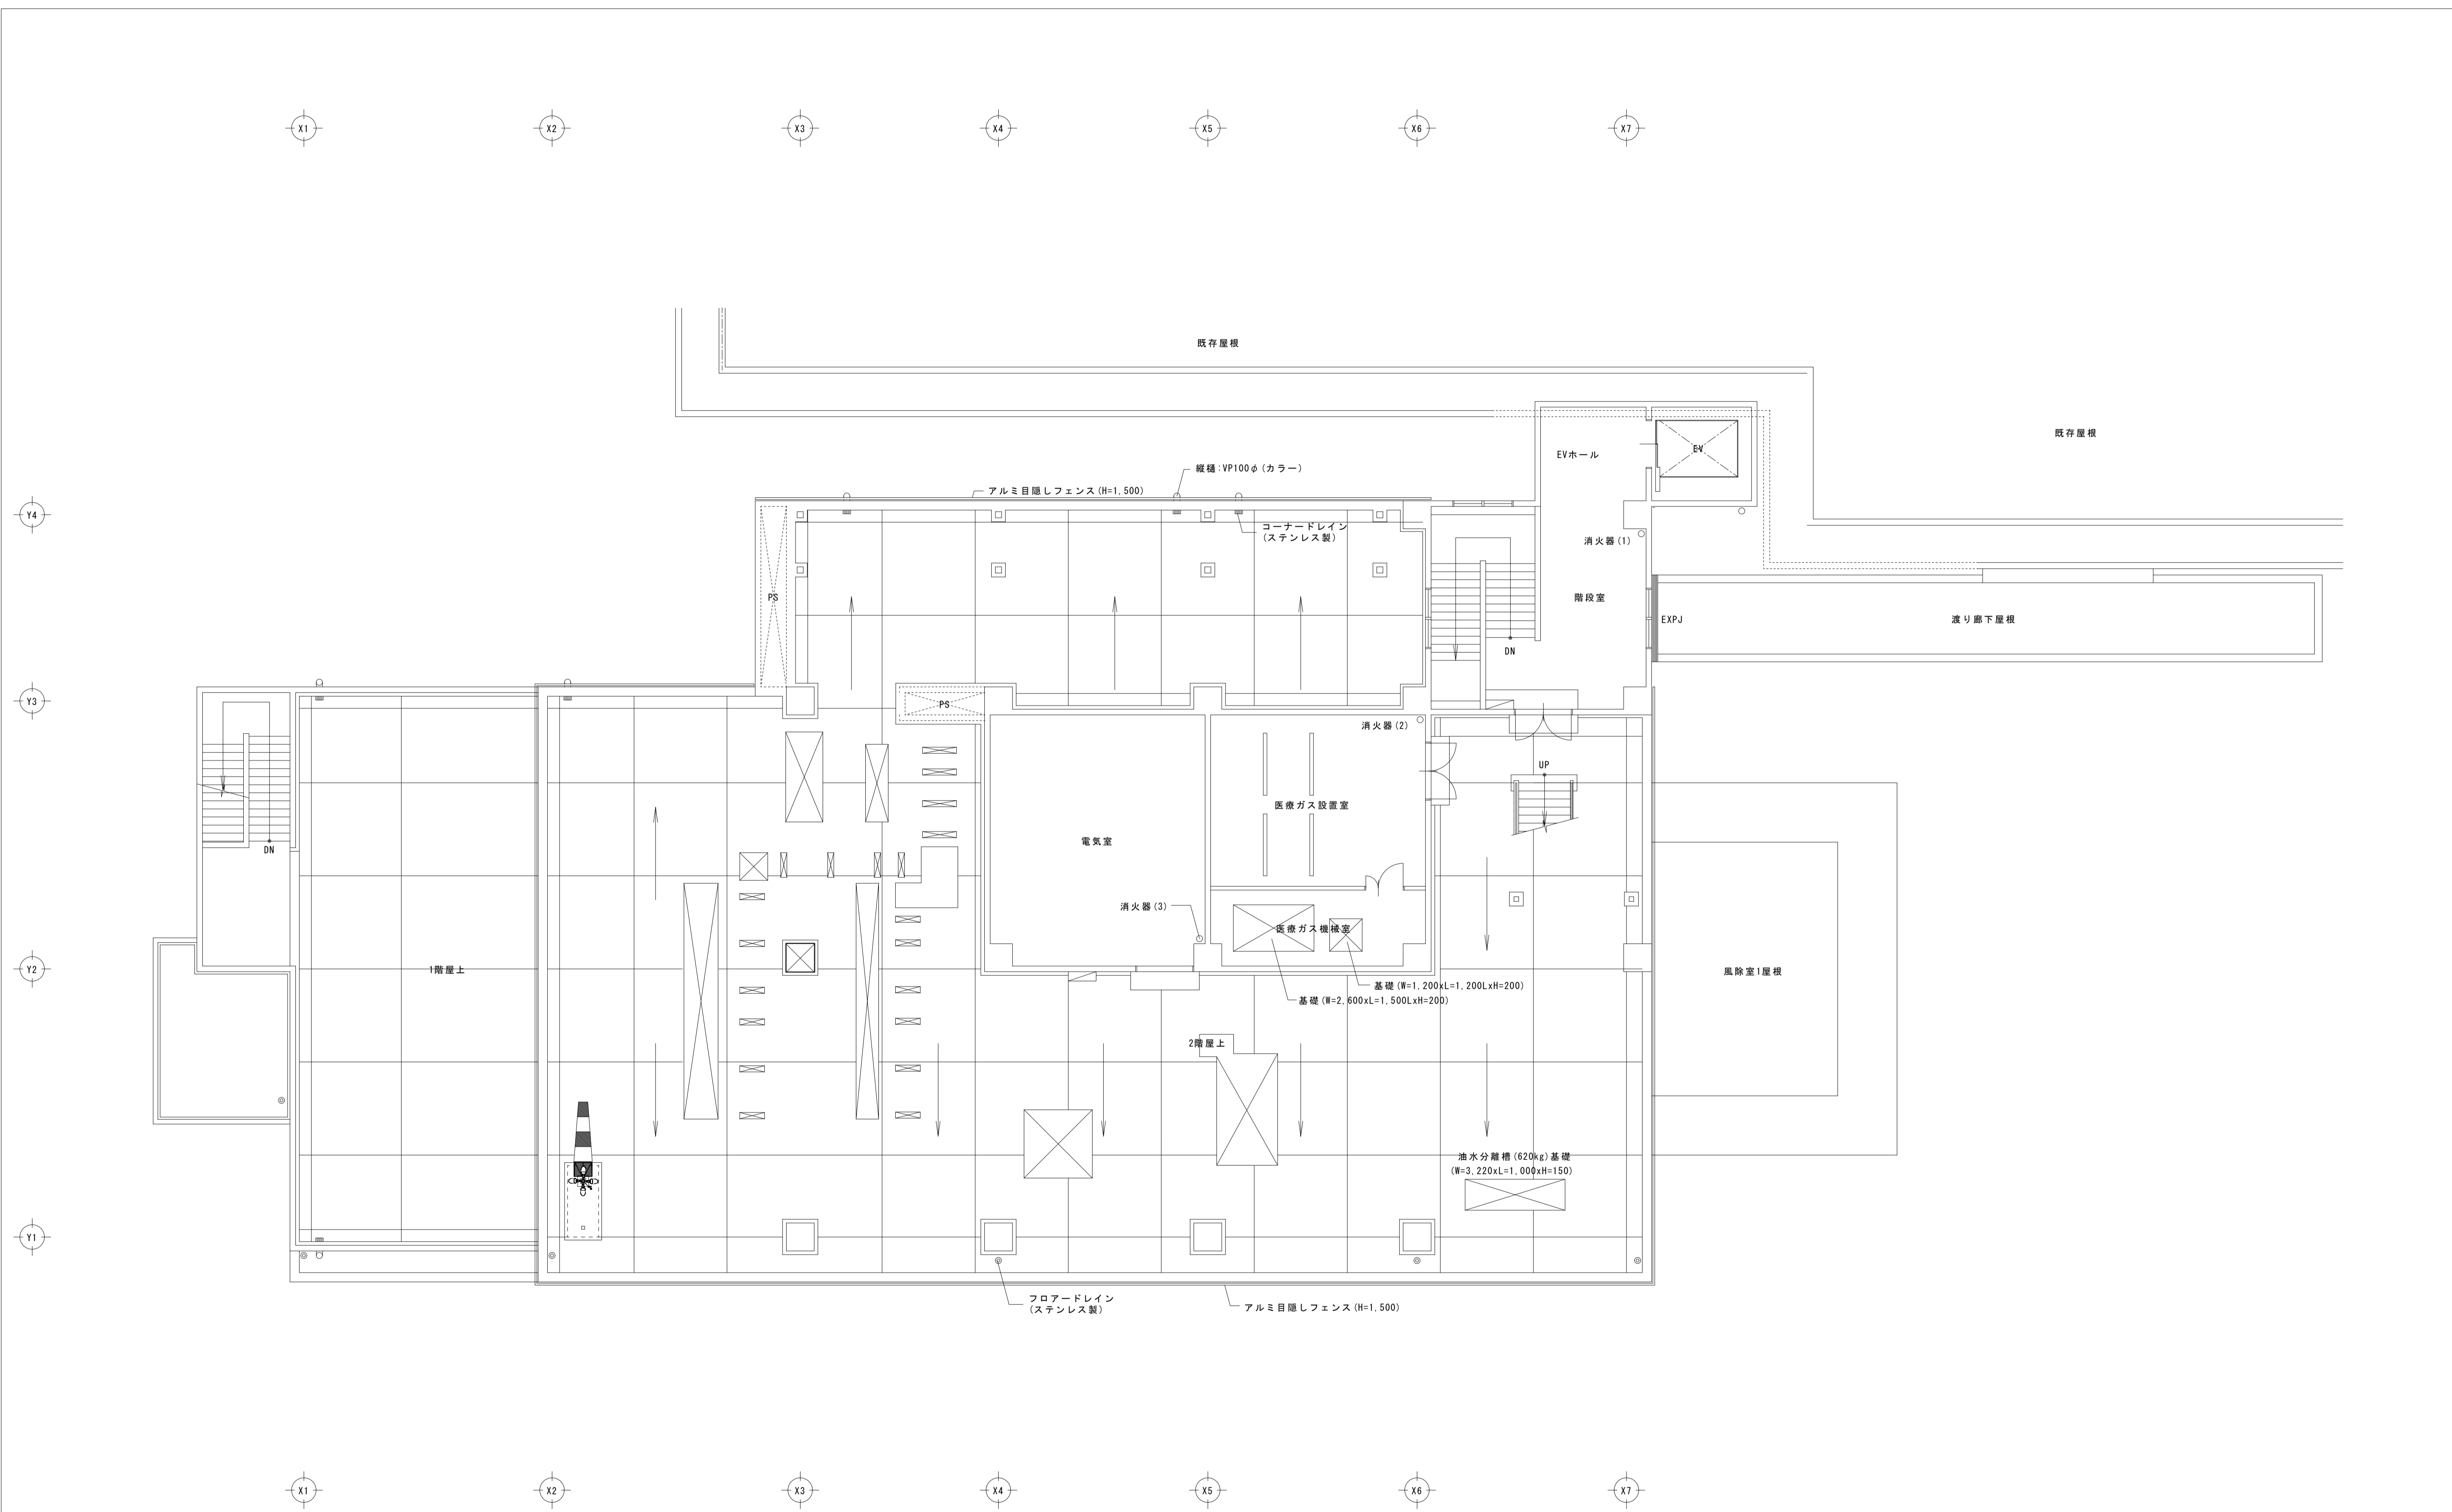

3階平面図

救命救急センター


記 事	月日		管理建築士	設計者	製	図	工事名称 県立延岡病院救命救急センター建設工事	設計年月日 平成23年12月	検	図	設計番号
	月日										図面番号
	月日										縮尺 A1:1/100 A3:1/200
	月日										A - 26

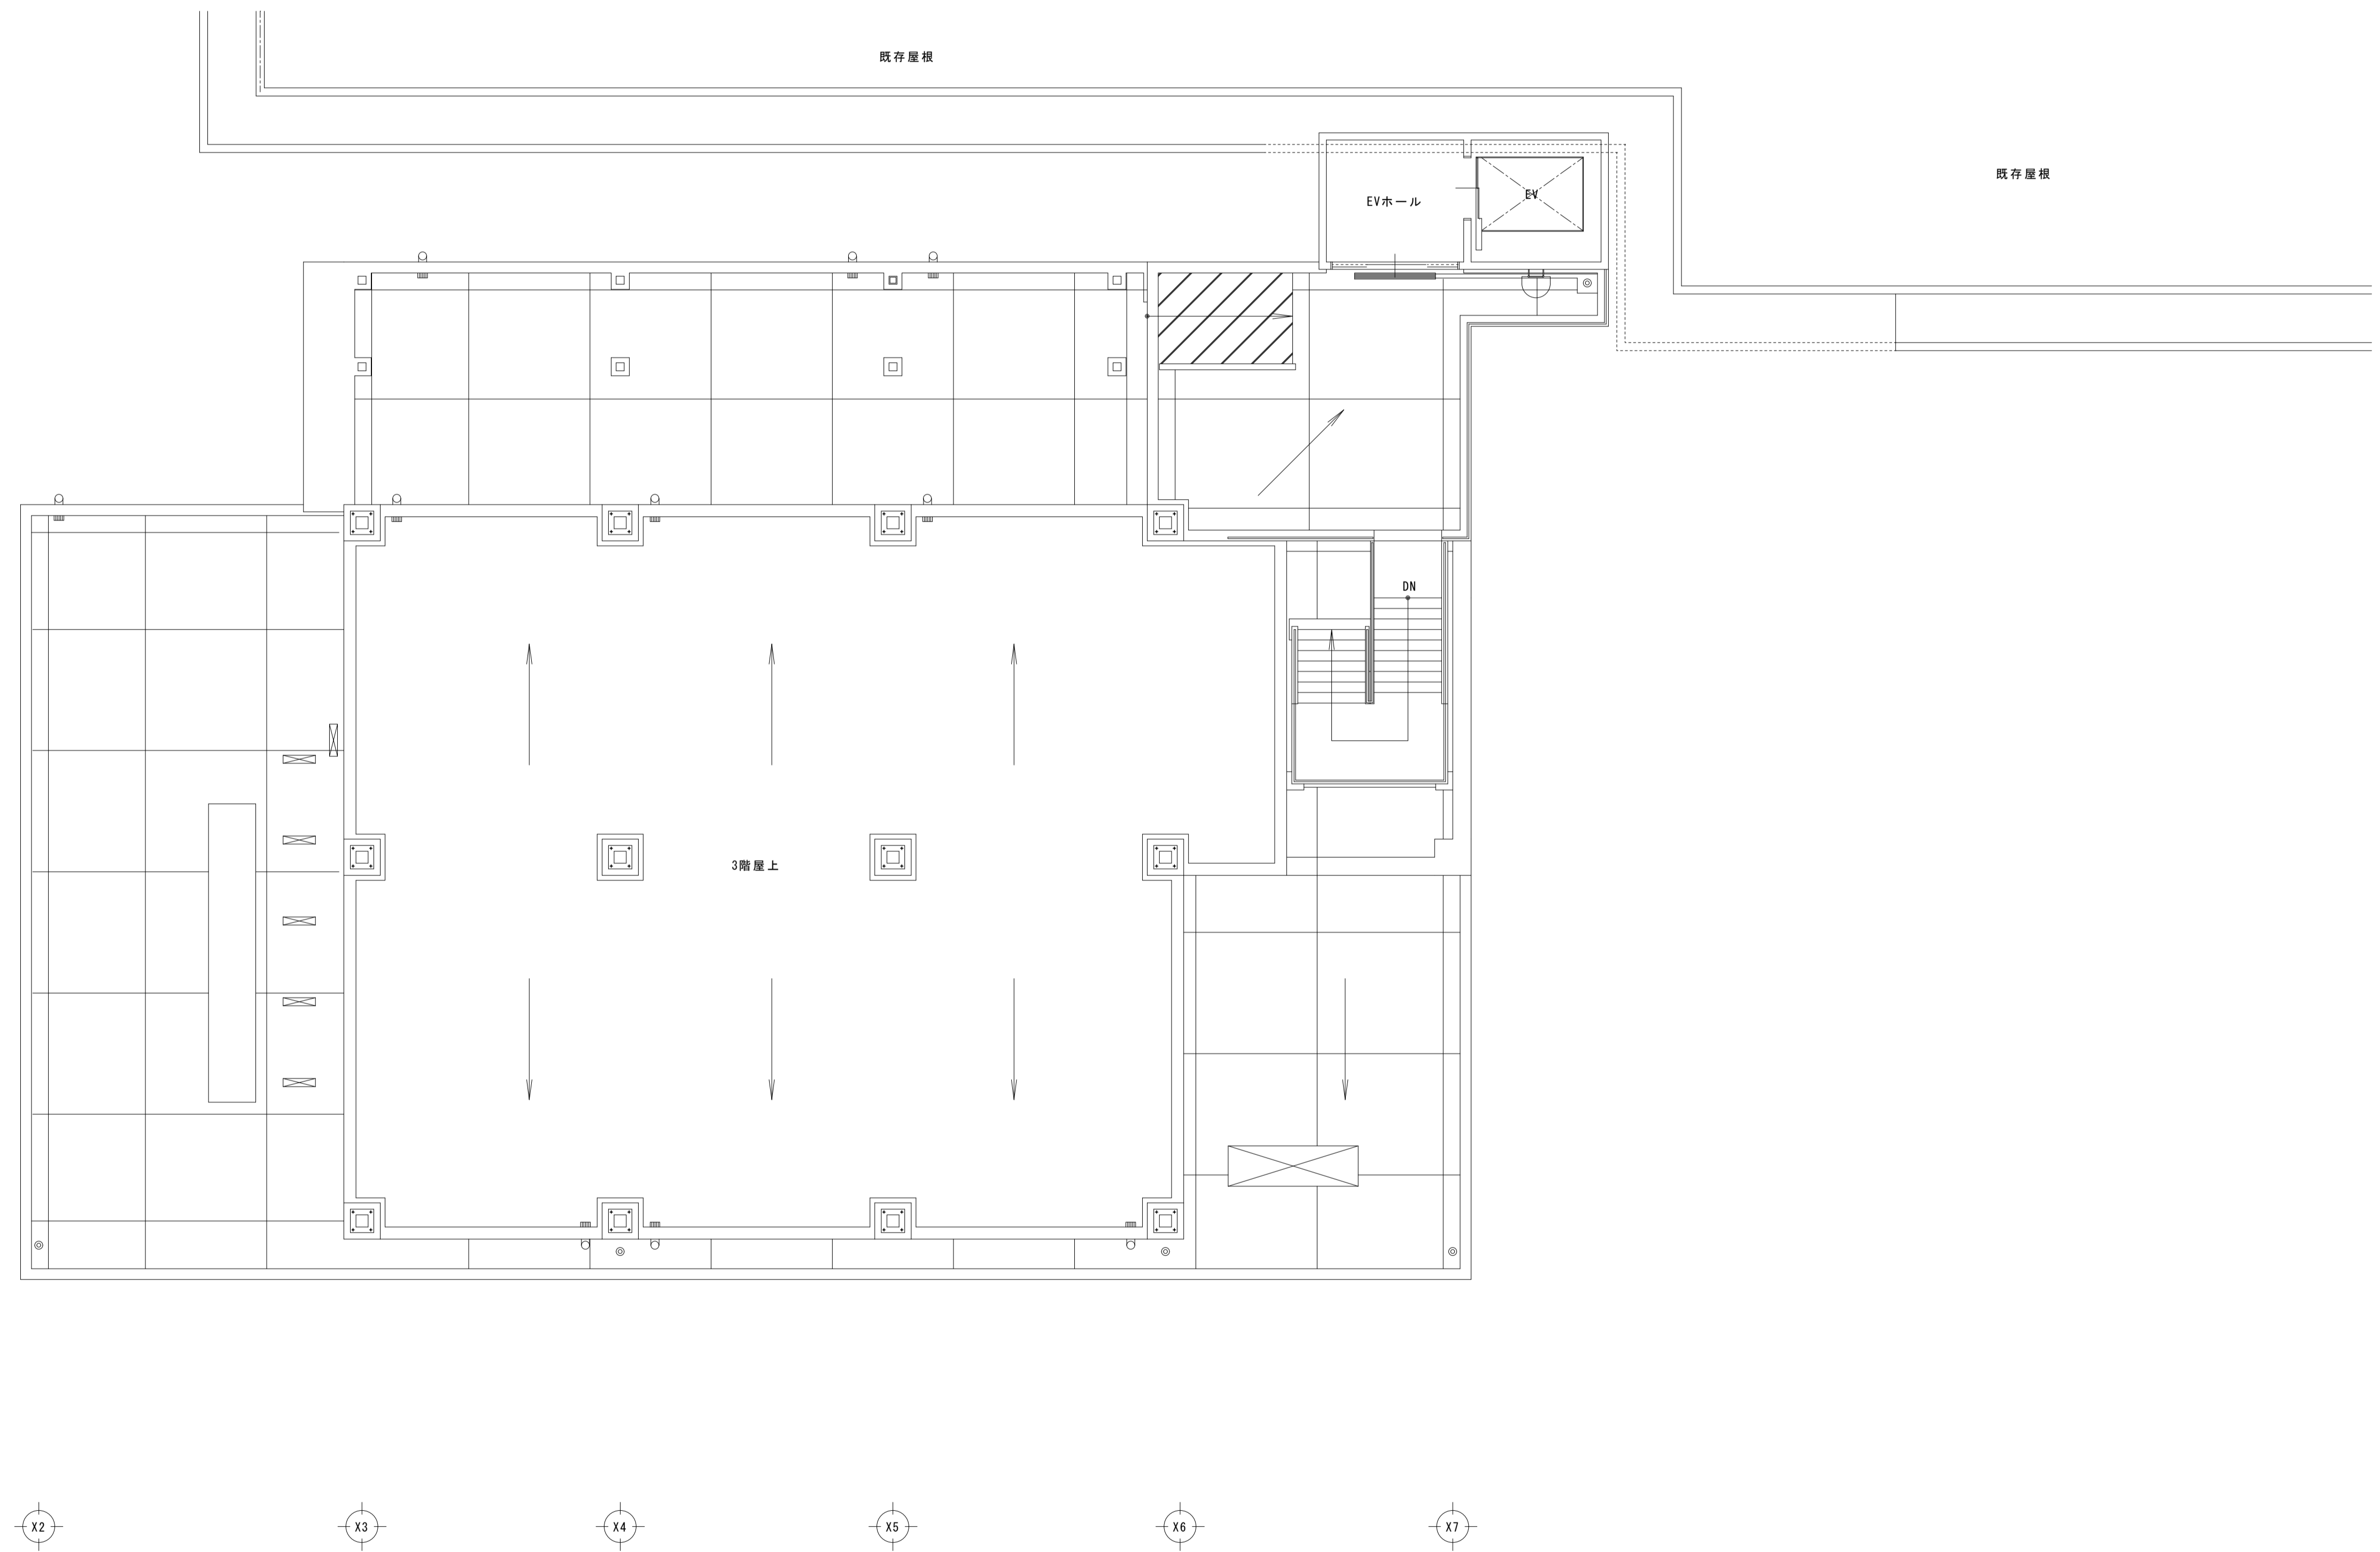

PH階平面図・3階屋根伏図

救命救急センター


記 事	月 日		管理建築士	設 計 者	製 図	工事名称 県立延岡病院救命救急センター建設工事	設計年月日	平成23年12月	検 図	設計番号		
	月 日						図面名称	縮尺		A1:1/100 A3:1/200	図面番号	
	月 日						PH階平面図・3階屋根伏図				A - 27	
	月 日											

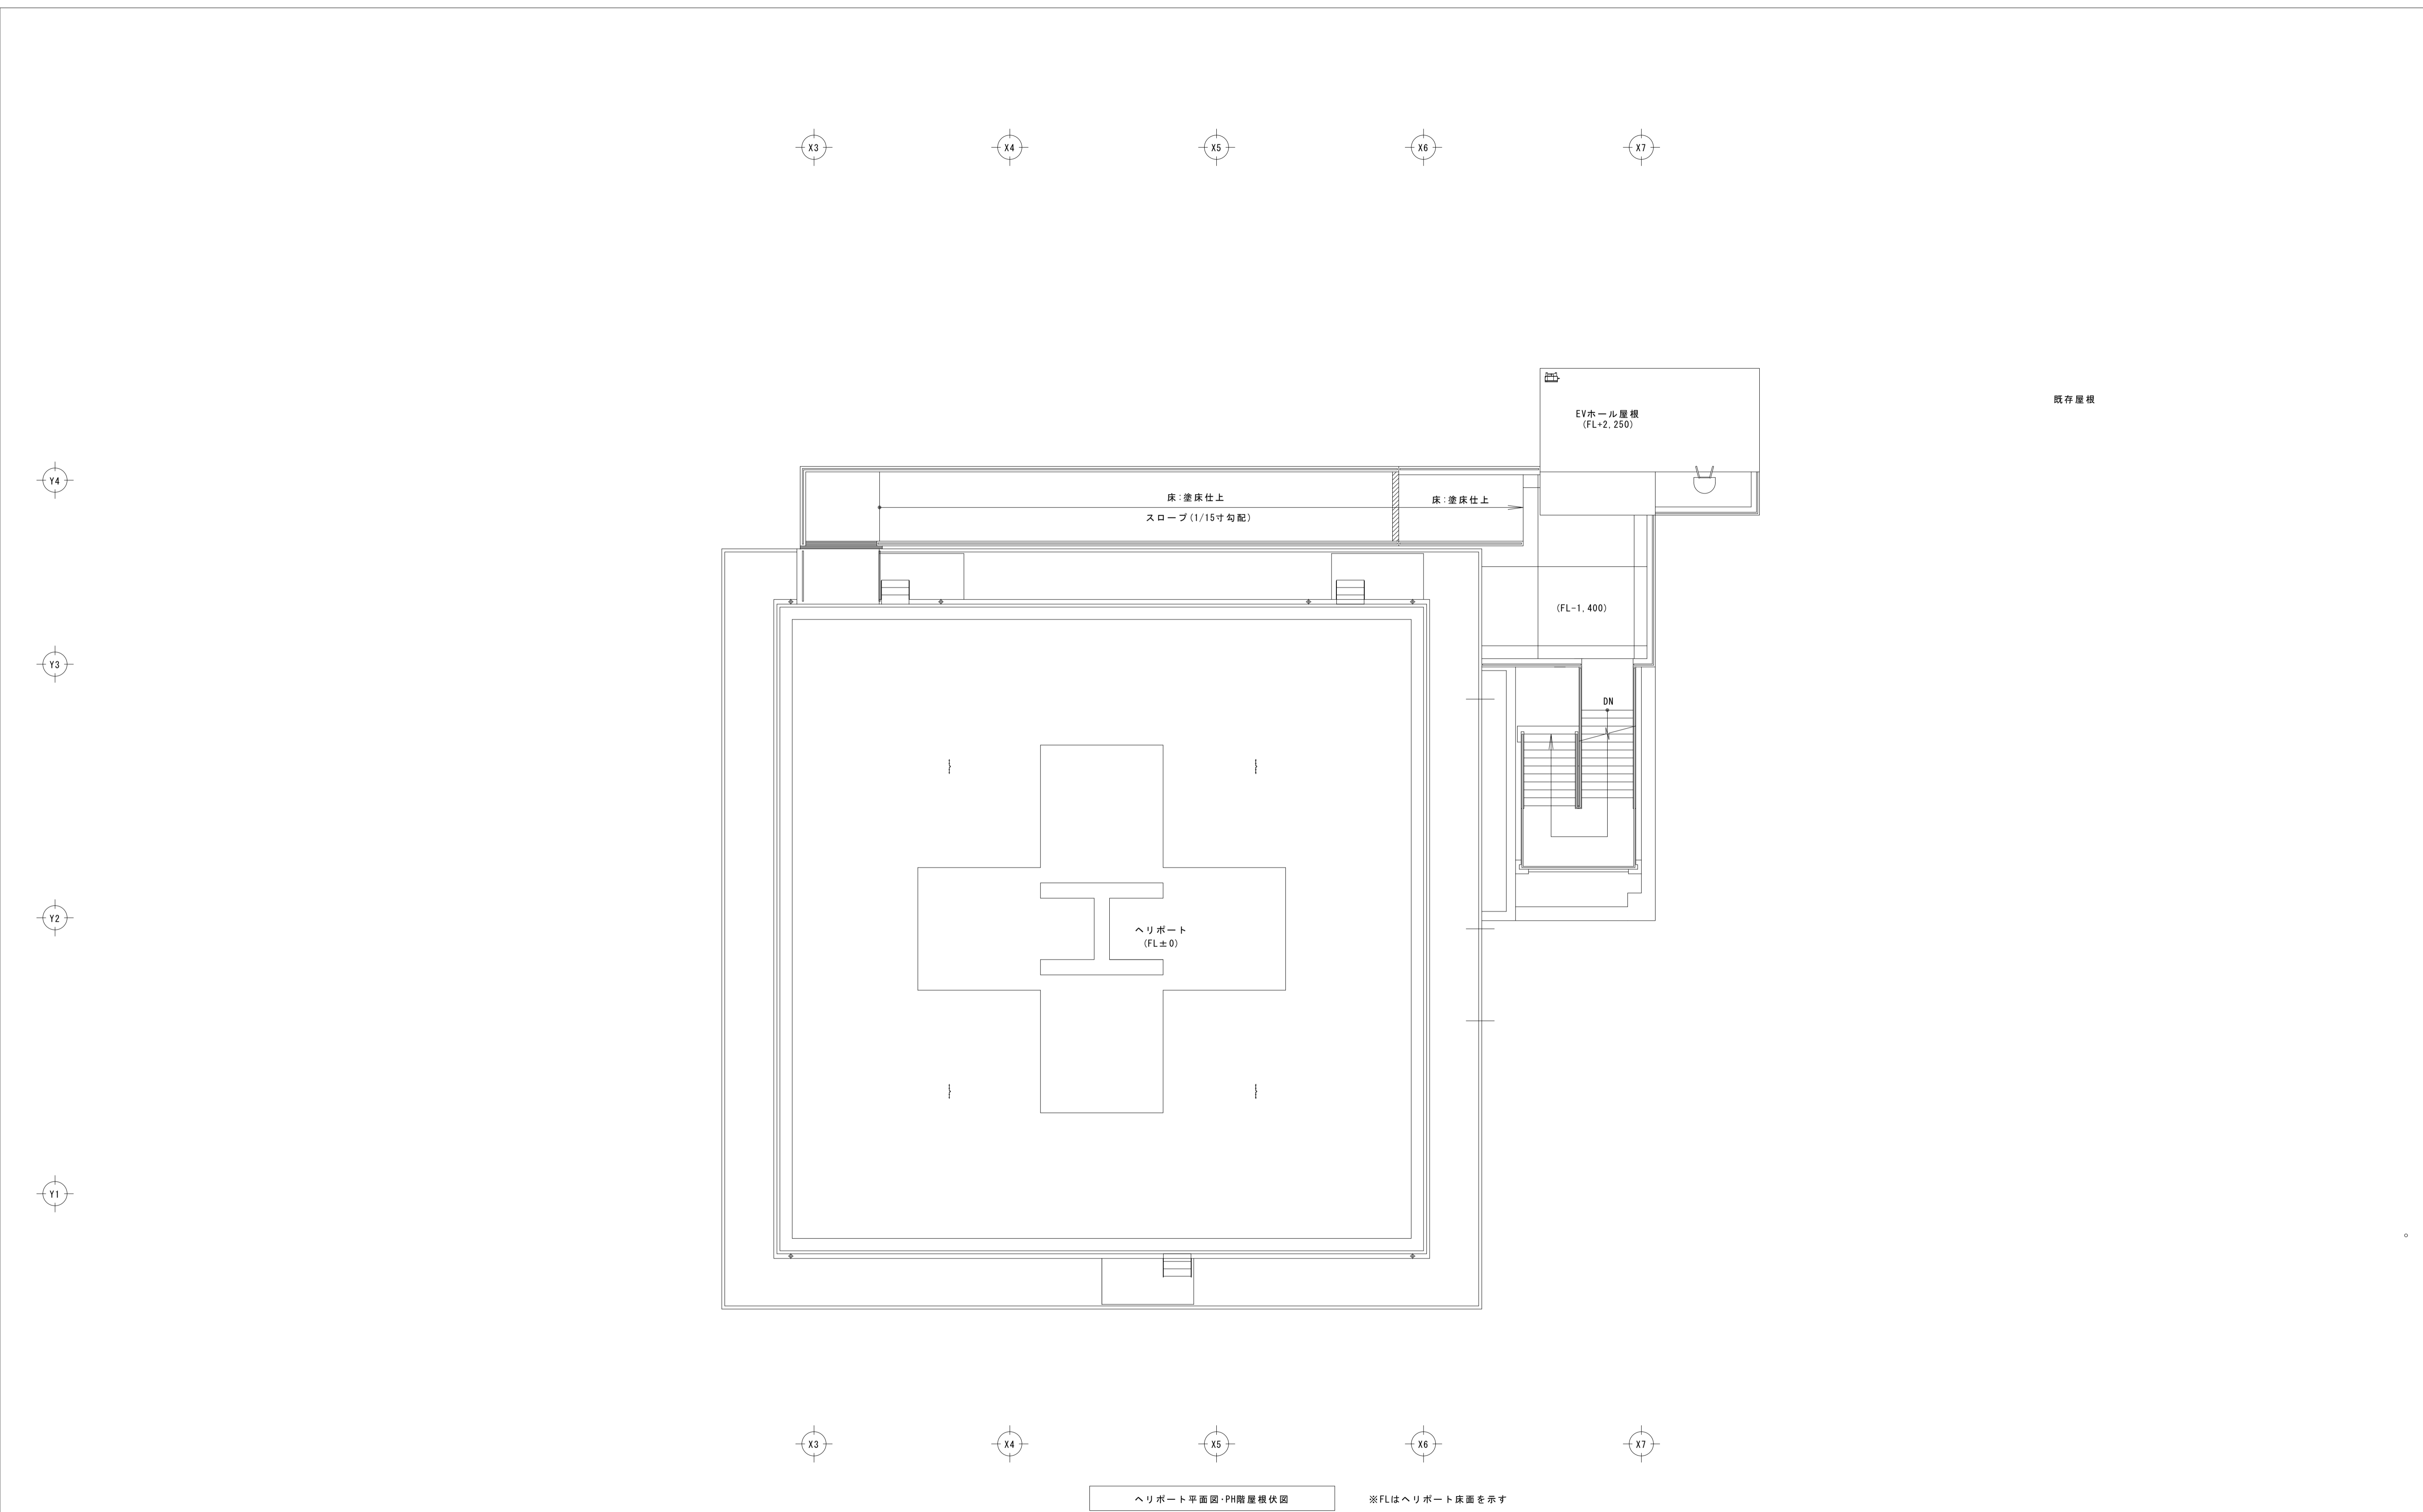

ヘリポート平面図・PH階屋根伏図 ※FLはヘリポート床面を示す

救命救急センター

記 事	月日		管理建築士	設計者	製 図	工事名称 県立延岡病院救命救急センター建設工事	設計年月日 平成23年12月	検 図	設計番号
	月日								図面番号
	月日								A1:1/100
	月日								A3:1/200
A - 28									

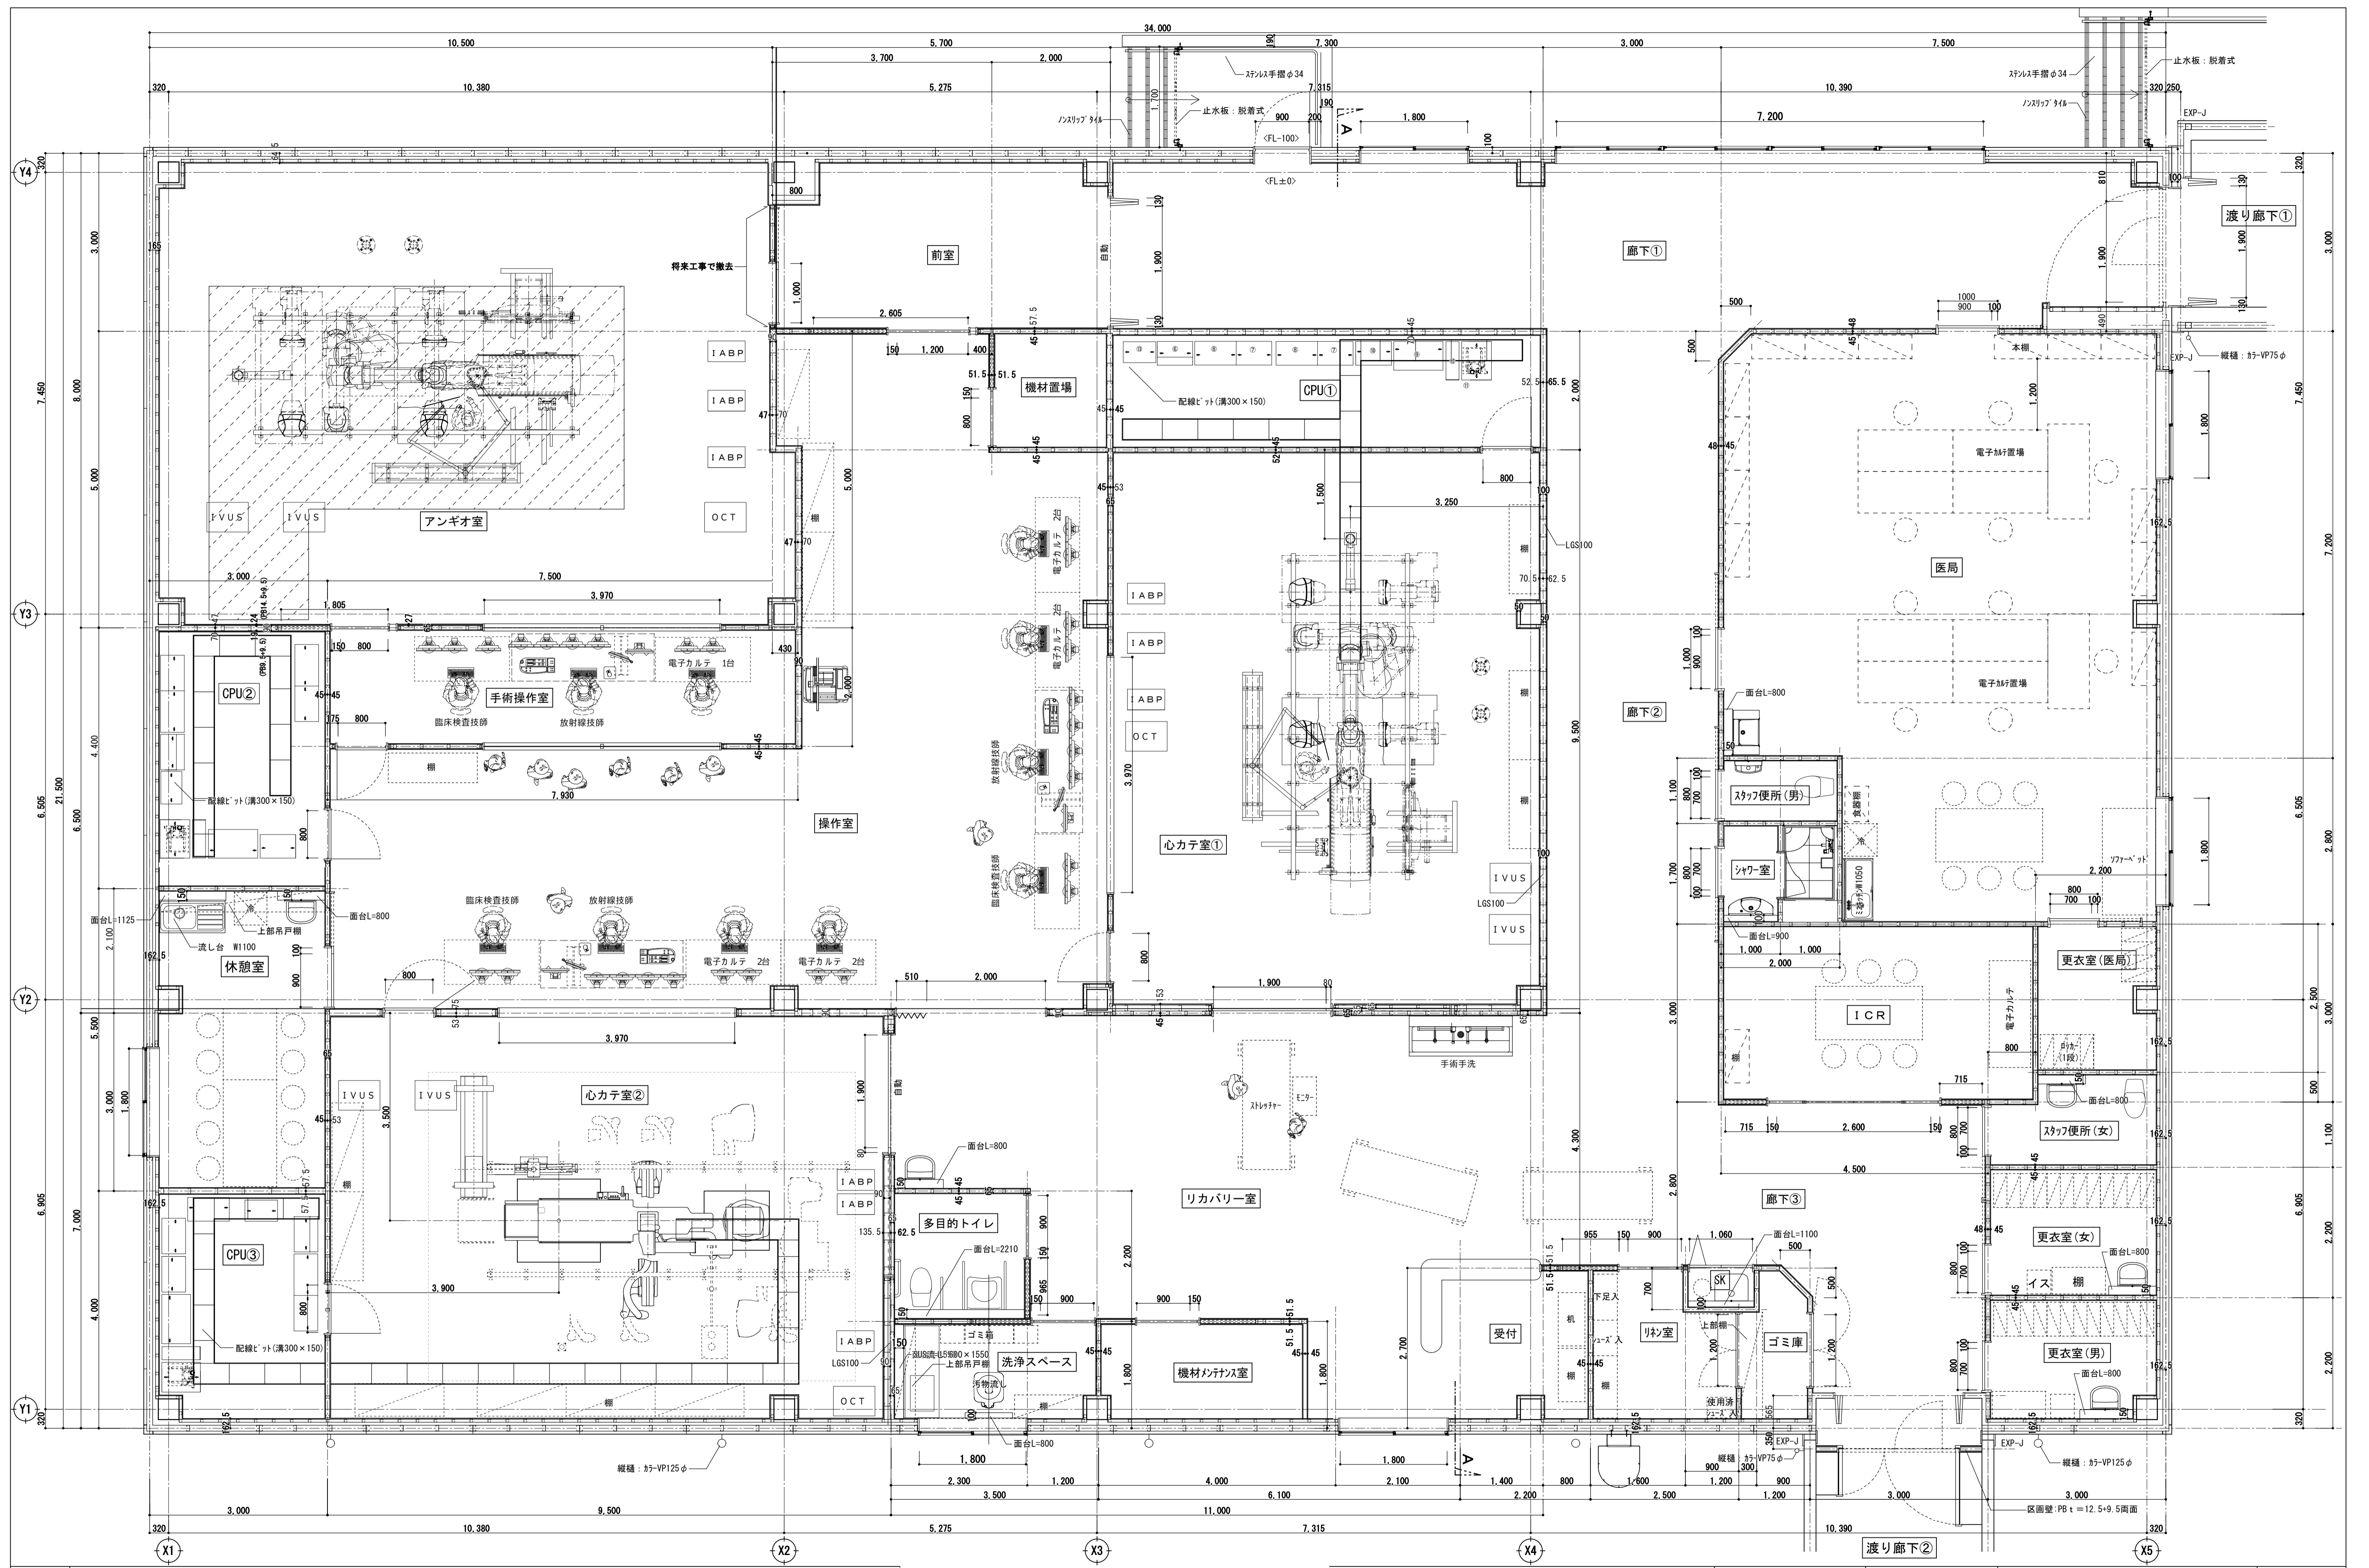

NOTES	

TITLE	SIGN	PLAN NAME	平面詳細図	NO
県立延岡病院心臓脳血管センター(仮称)建設主体工事		SCALE	S=1/50(A1) 1/100(A3)	①-20
		DATE	H31.3.11	